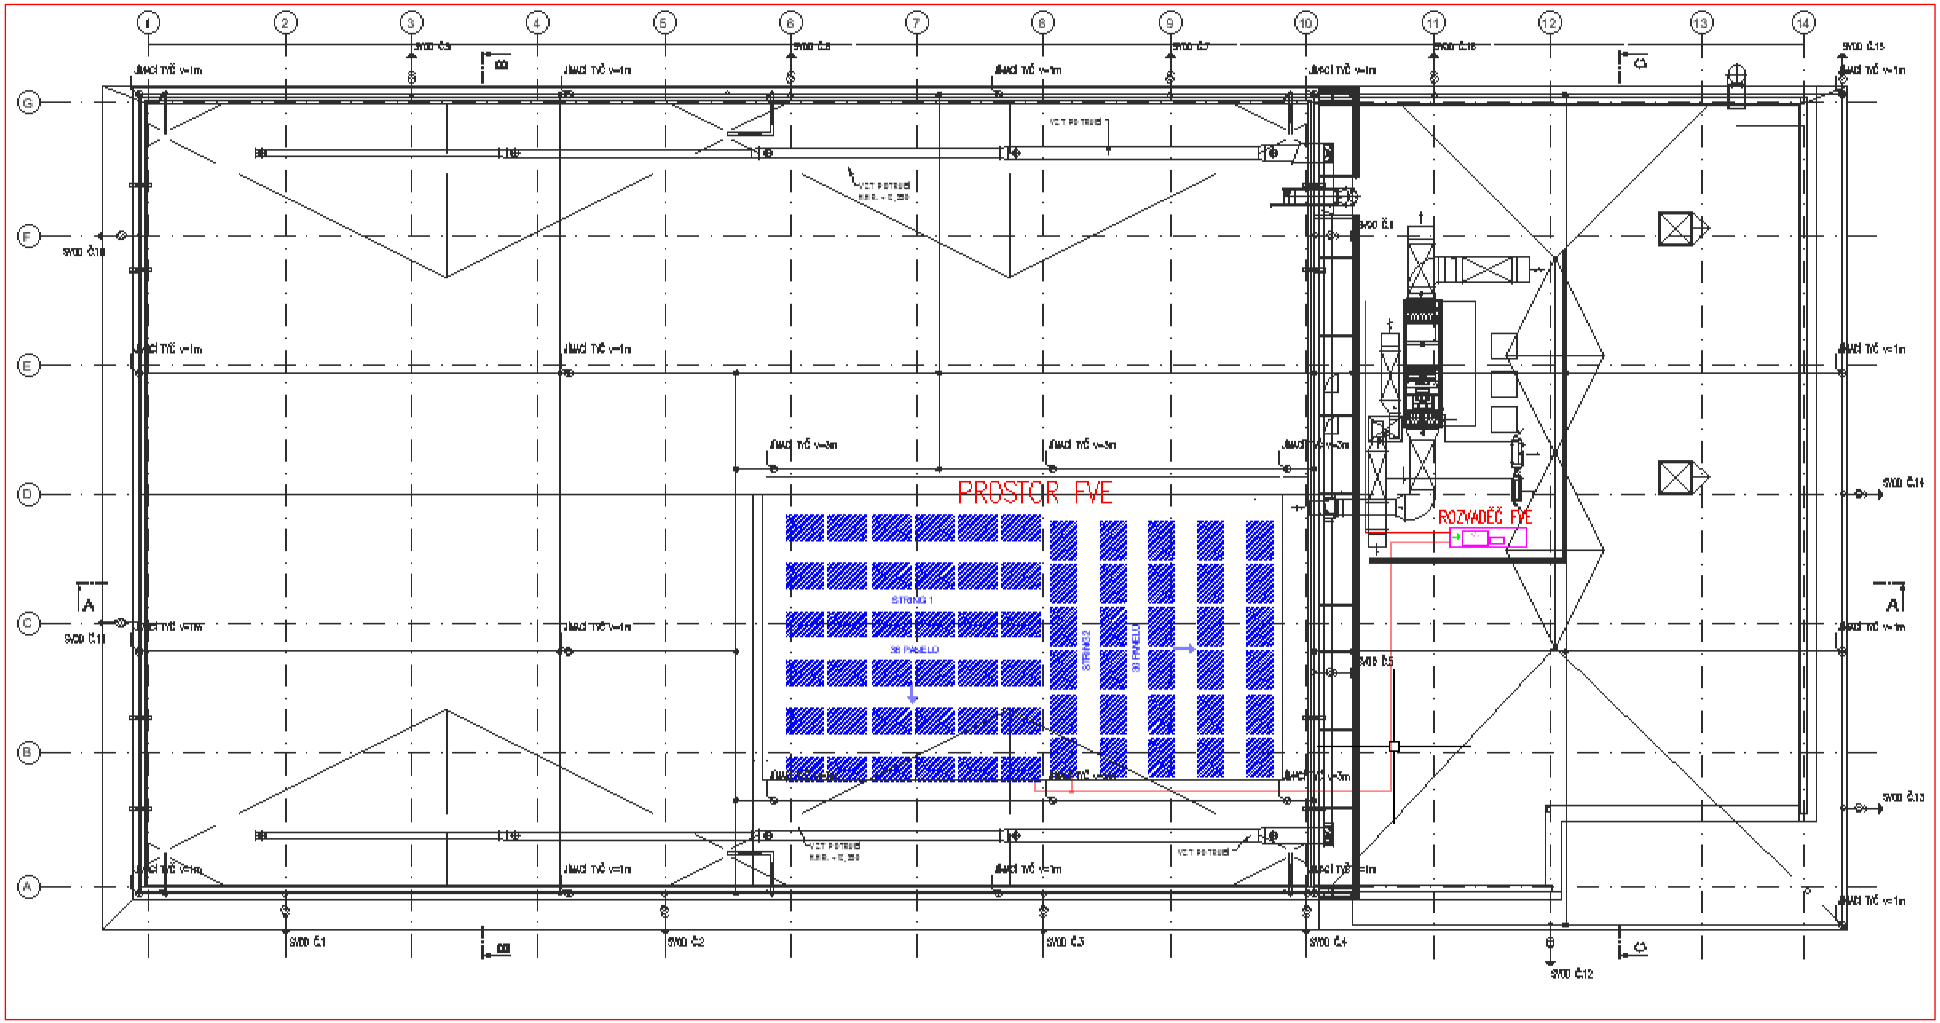

Rozmístění FVE panelů 2x18ks String 1

Rozmístění FVE panelů 2x15ks String 2

DOKUMETACE SKUTEČNÉHO PROVEDENÍ

Projekt: FVE – Tréninková Hala v Borkách	Investor: Město Kolín, Karlovo nám. 78	Projektant: Robert Crha	Název Schéma HFVE
Lokalita: Treninková sportovní hala v Borkách	Stupeň: RDS	Vypracoval: Robert Crha	
Číslo projektu: 202036	Rev č: 00	Datum: 21.12.2020	List č./ poč.Listů 5/5