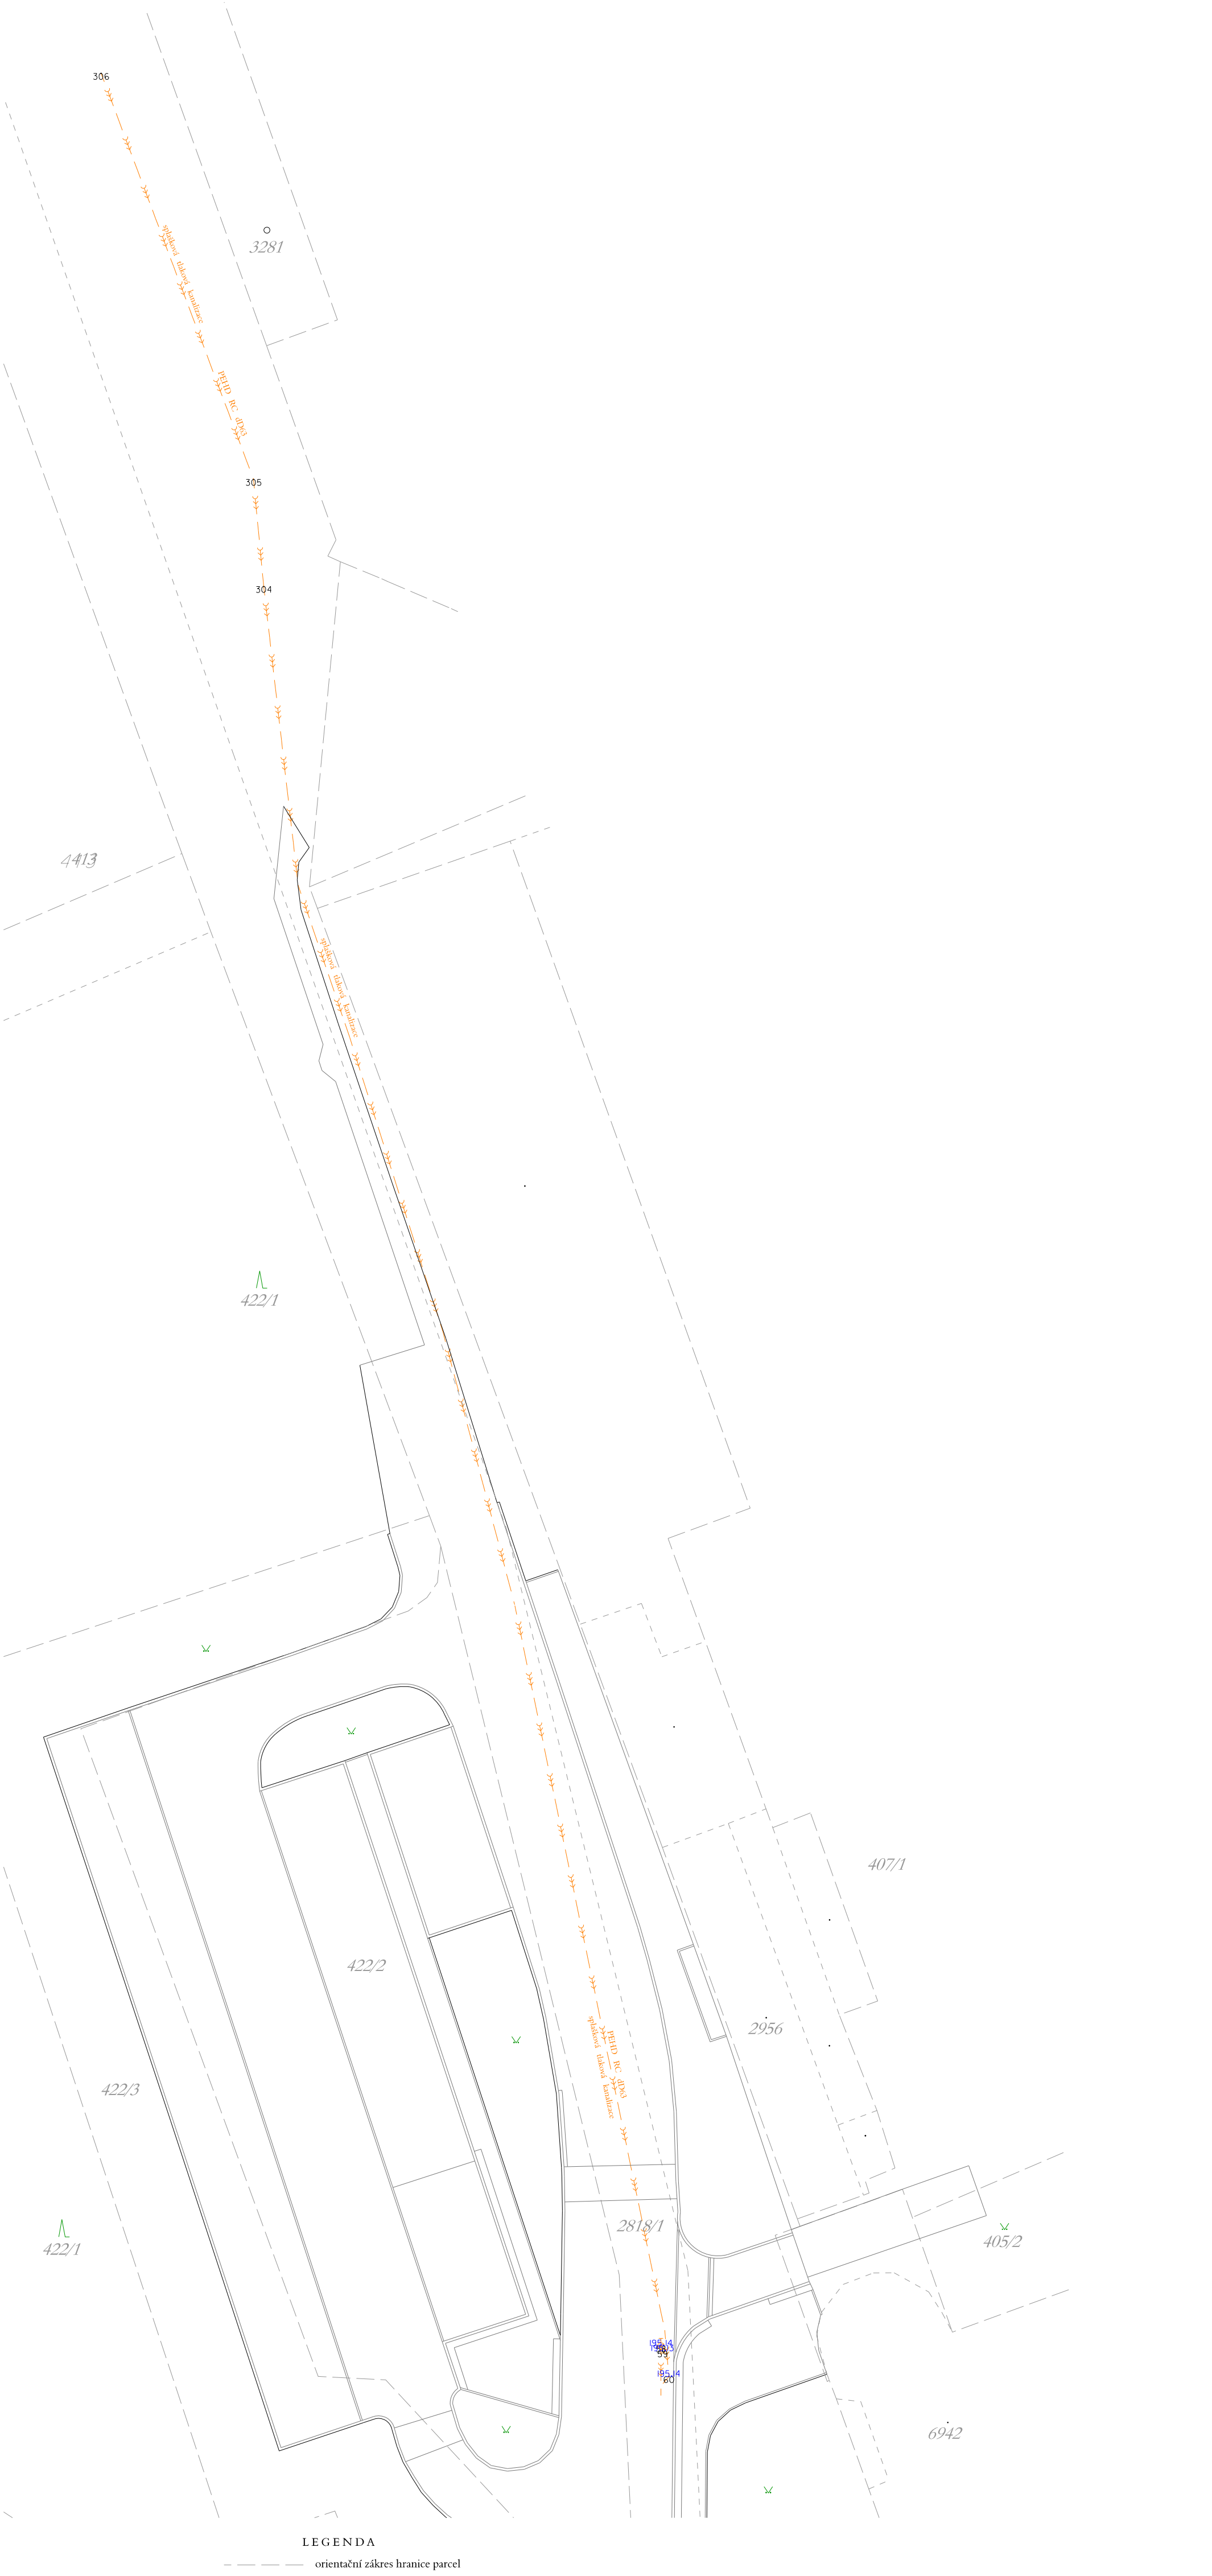

LEGENDA

- orientační zákres hranice parcel
- orientační zákres hranice parcel vnitřní kresba
- rozhraní ploch zpevněná x nezpevněná
- rozhraní ploch zpevněná x zpevněná
- tlaková kanalizace
- kanalizační šachta
- kanalizační šoupě
- parková úprava
- 2818/1 parcelní číslo

S

stav ke dni 8. 12. 2023

Souřadnicový systém: JTSK	Geodézie Nymburk s.r.o. Palackého tř. 449/64, 288 02 Nymburk tel. 325 511 909, 737 054 405, 603 494 912 e-mail: geodet.nbk@gmail.com
Výškový systém: Bpv	
Zaměřil: Ing. Ladislava Šátková	
Vyhotovil: Ing. Ladislava Šátková	Číslo zakázky: 1152/2023
Objednatel: CE-DA servis s.r.o., Prokopa Holého 586, 281 51 Velký Osek	Datum: XII/2023
	Měřítko: 1 : 250
Akce: ROZŠÍŘENÍ POZEMNÍ KOMUNIKACE V BORKÁCH	
Obsah: Dokumentace skutečného provedení pokračování tlakové kanalizace	